

GOBIERNO PROVINCIAL DE MANABI

ECON. LEONARDO ORLANDO
PREFECTO

SIMBOLOGIA :

PROYECTO:

SISTEMA DE RIEGO TECNIFICADO A NIVEL DE
PARCELA EN CULTIVOS EN LA COMUNIDAD DE SAN
ANDRÉS - LA PIPONA DEL CANTÓN ROCAFUERTE
PROVINCIA DE MANABÍ

CONTRATISTA:

PROCURADOR COMUN
CONSORCIO PIPORIEGO

FISCALIZADOR:

ING. LESME SANCHEZ
FISCALIZADOR

ADMINISTRADOR:

ING. OTTO PEREZ
ADMINISTRADOR

CONTENIDO:

CAPTACIÓN


PLANTA ,SECCIÓN A-A', SECCIÓN B-B', SECCIÓN C-C'
SECCIÓN D-D', SECCIÓN E-E'

PLANOS ASBUILT

FECHA :
MAYO 2023
ESCALA :
INDICADA


COD :
LÁMINA :
2
4

APROBACIÓN :

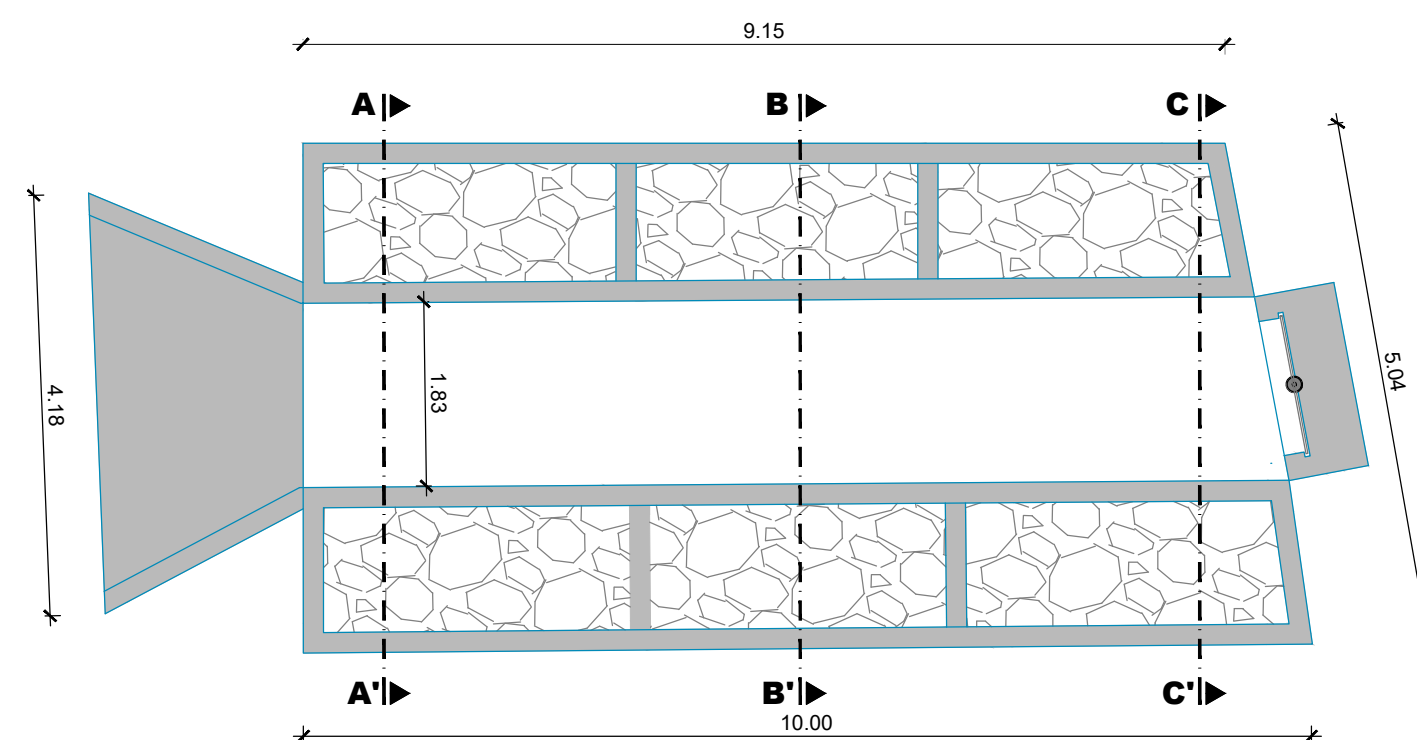


CAPTACIÓN - PLANTA

ESCALA 1:75

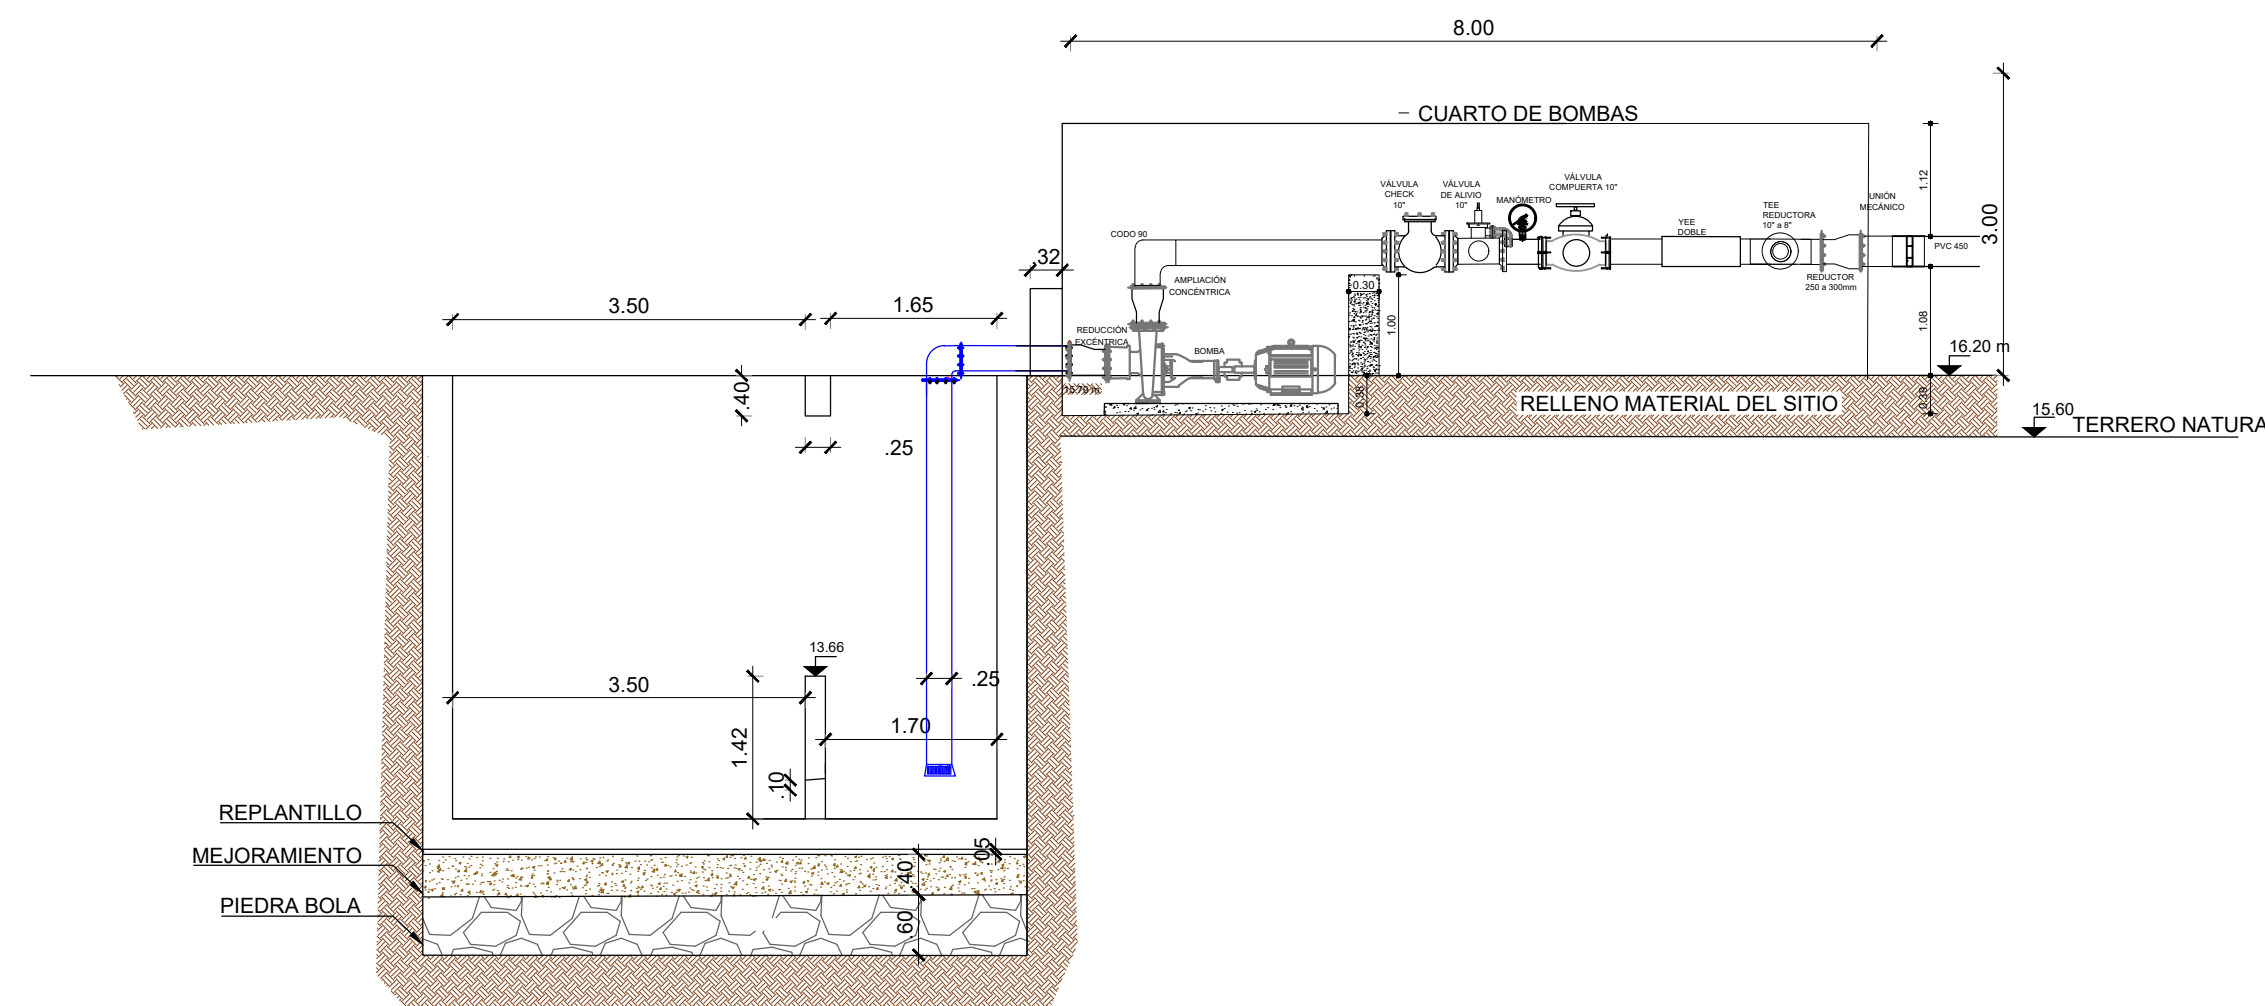


SECCIÓN D - D'

ESCALA 1:75

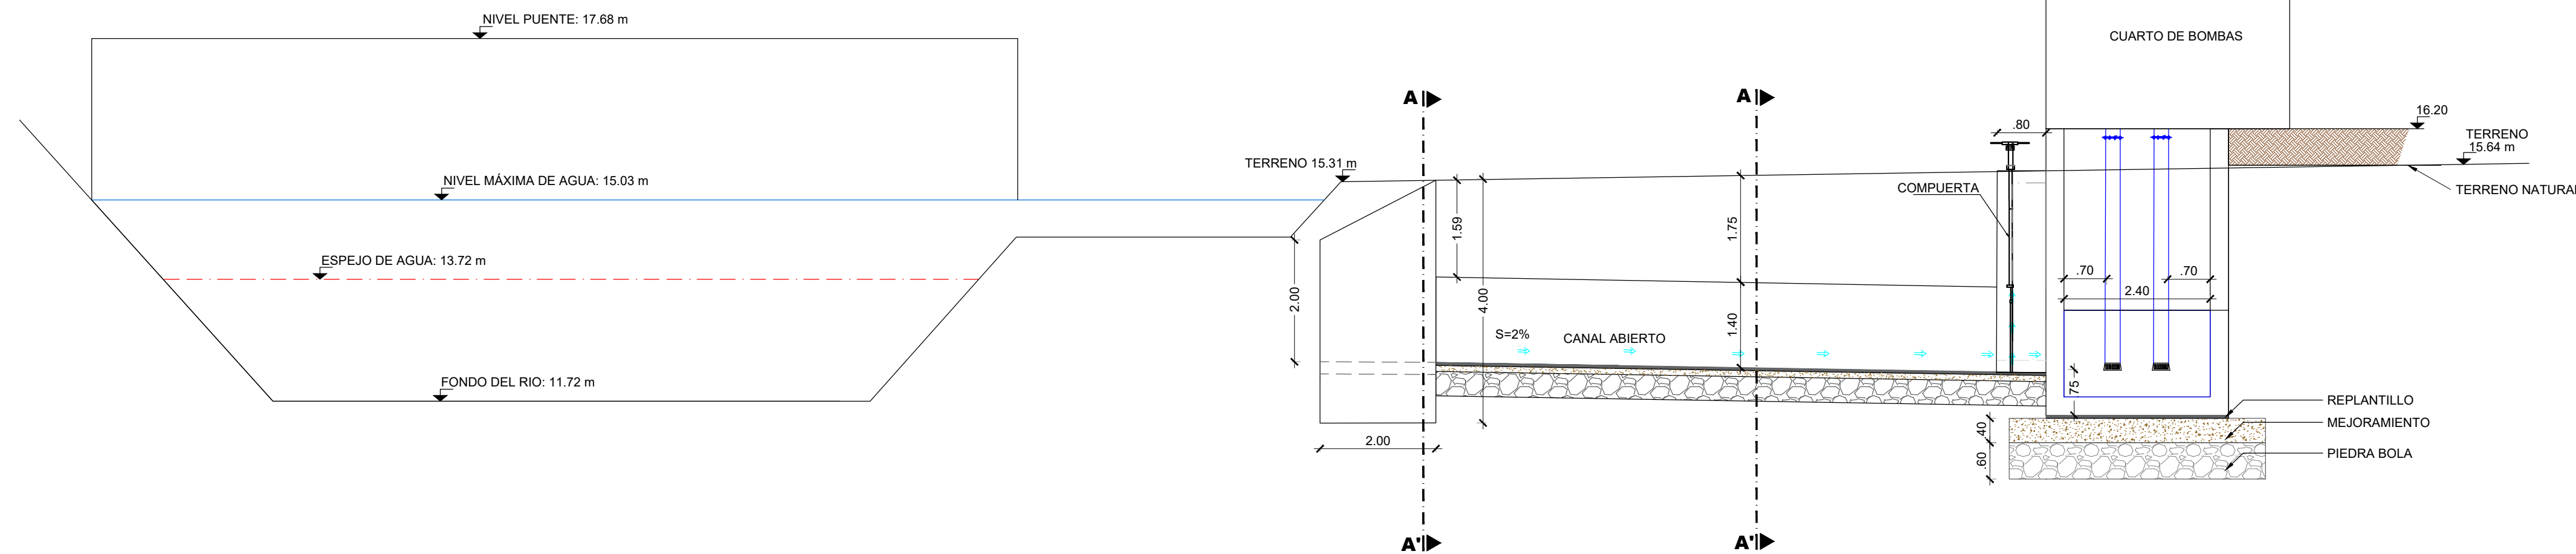


SECCIÓN E - E'

ESCALA 1:75

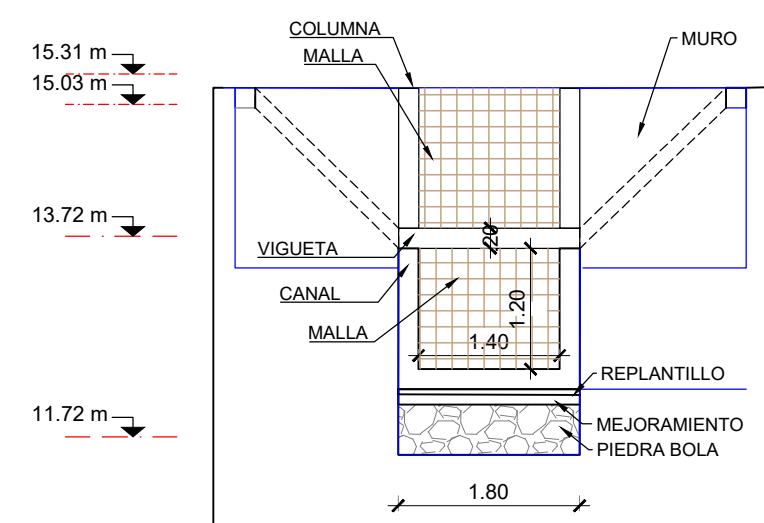


SECCIÓN A - A'

ESCALA 1:75

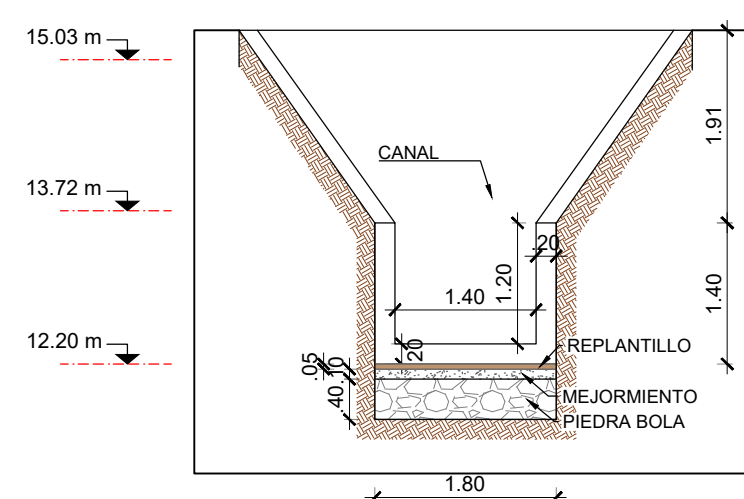

SECCIÓN C - C'

ESCALA 1:75

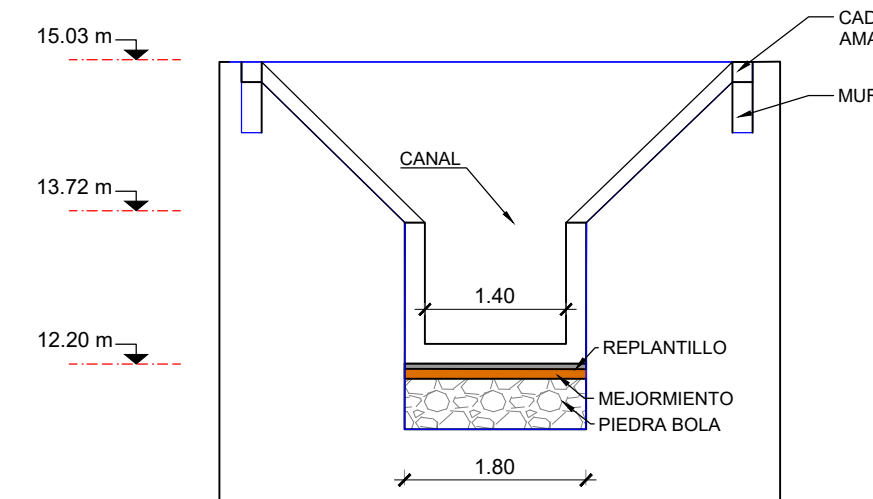

SECCIÓN B - B'

ESCALA 1:75